


照明設備配線図 S=1/250

平面図

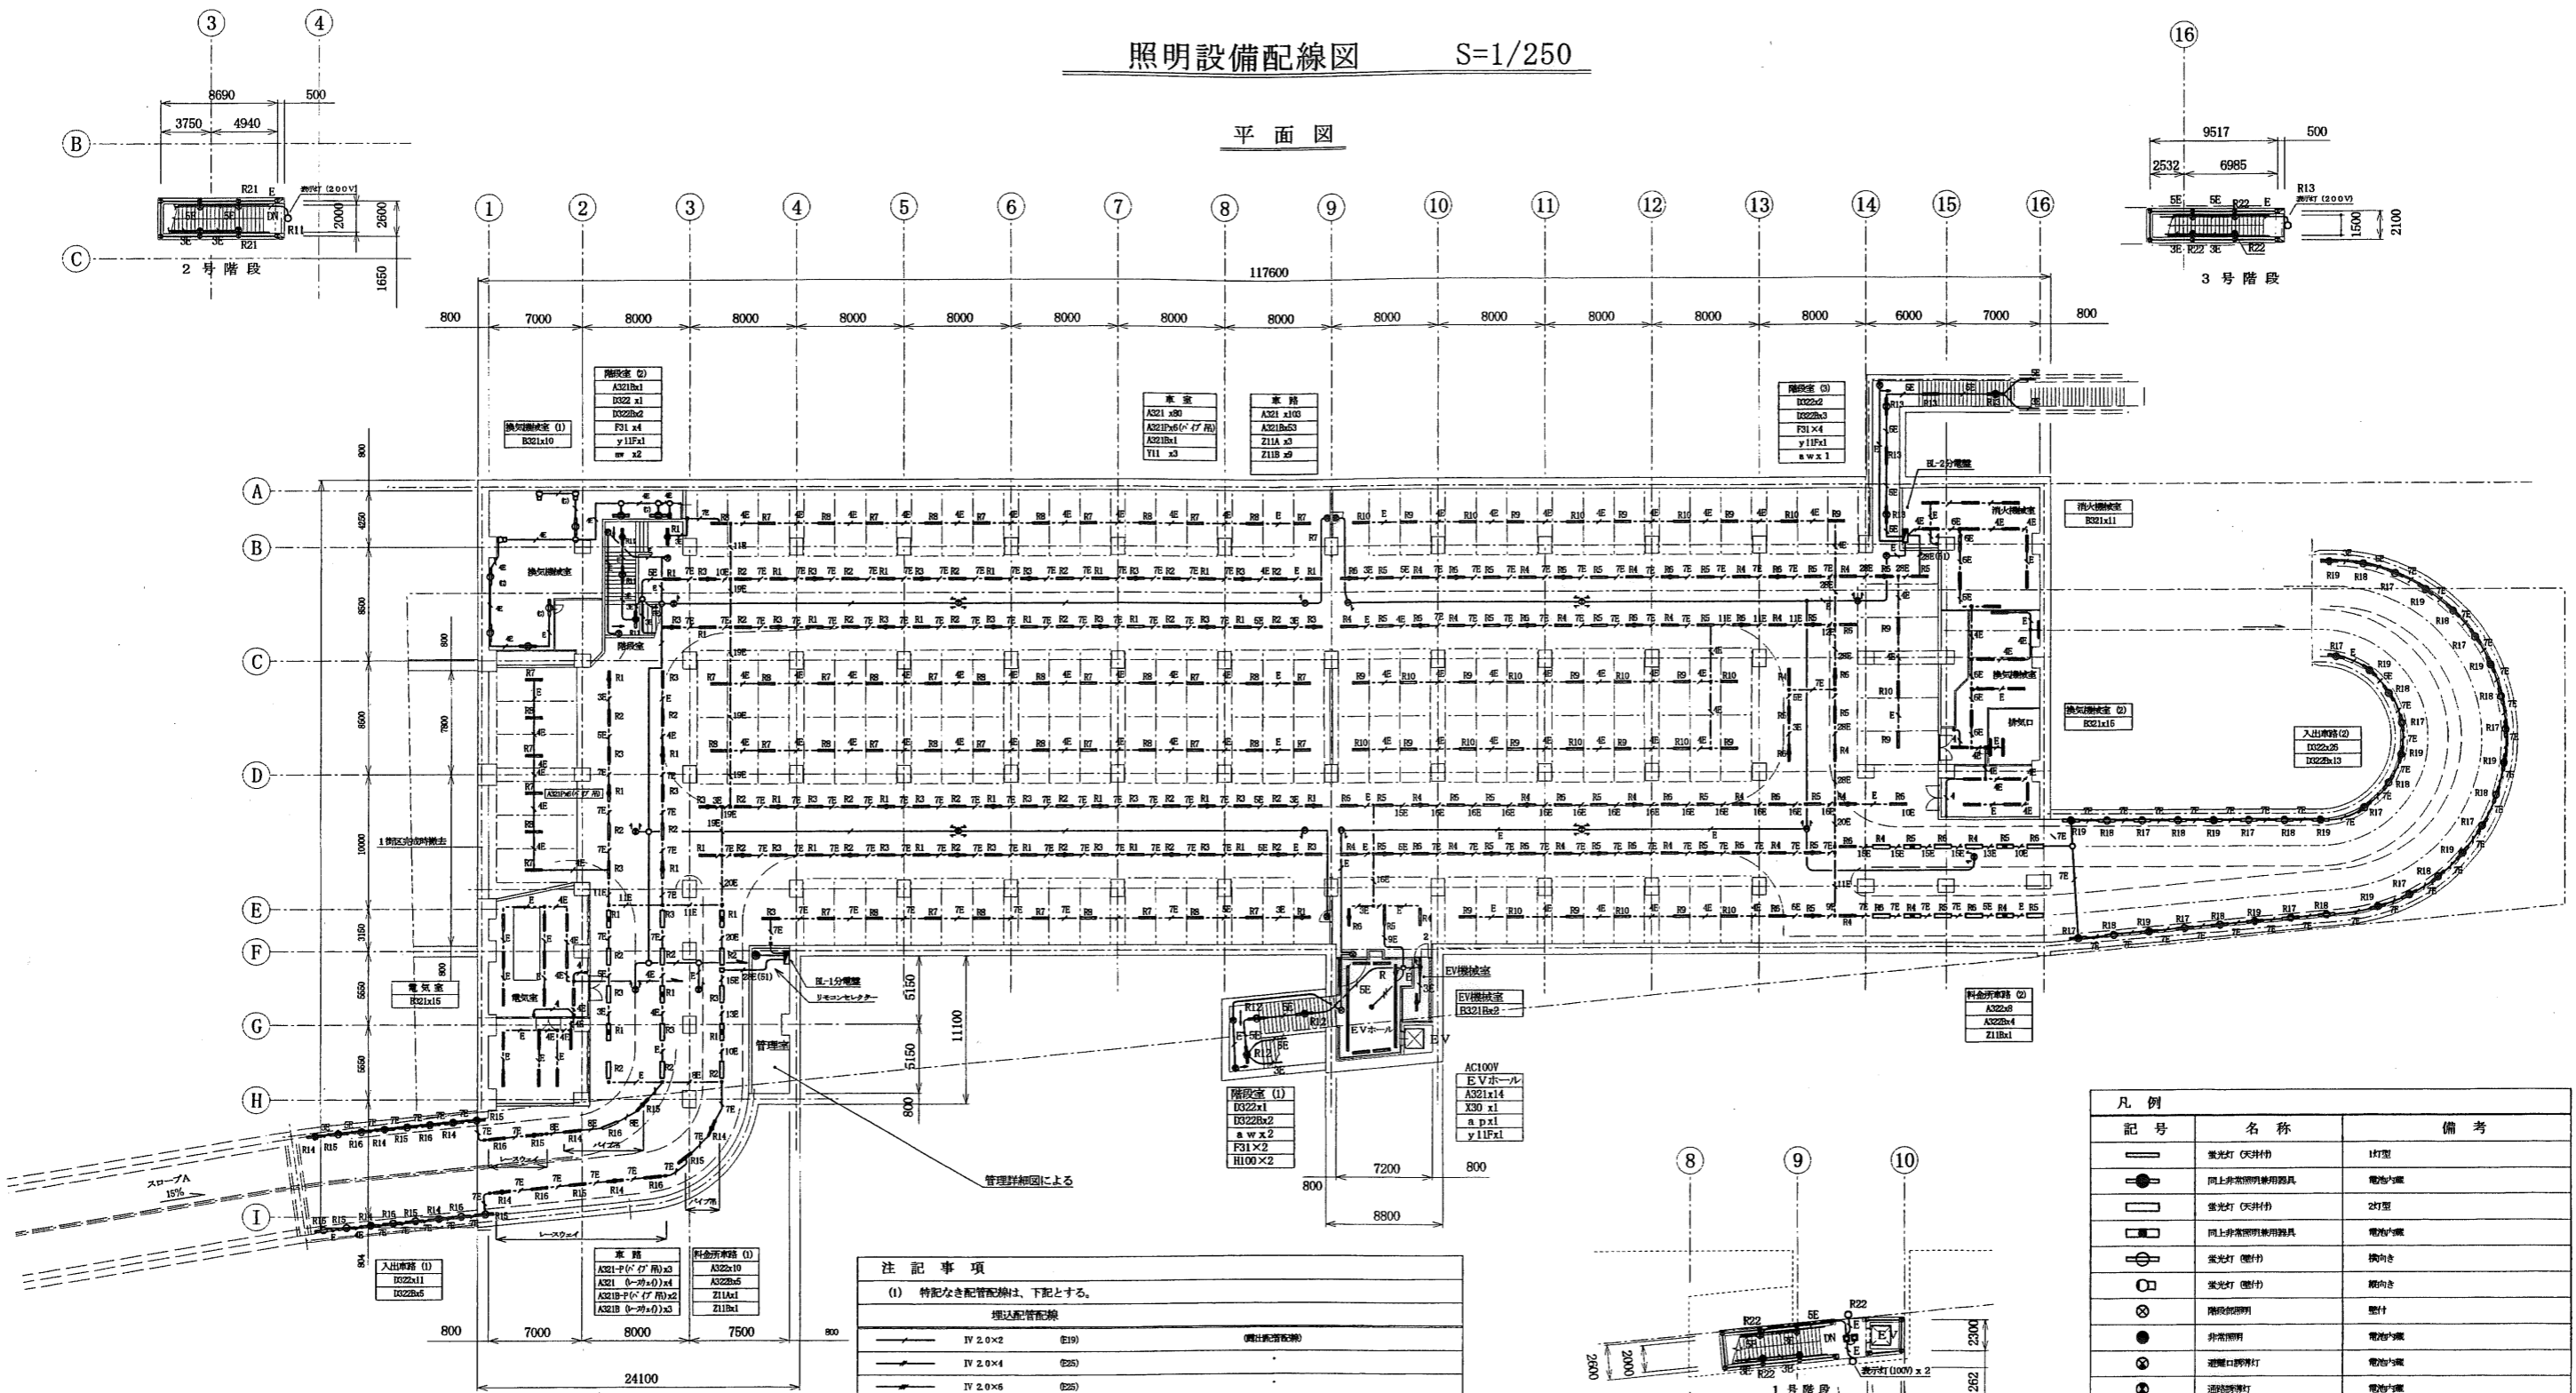

注記事項

(1) 特記なき配管配線は、下記とする。

埋込配管配線		(露出配管配線)	
—	IV 2.0×2 (E19)	—	IV 2.0×2 (E19)
—	IV 2.0×4 (E25)	—	IV 2.0×4 (E25)
—	IV 2.0×6 (E25)	—	IV 2.0×6 (E25)
—	IV 2.0×2E2.0 (E19)	—	IV 2.0×2E2.0 (E19)
—	IV 2.0×3E2.0 (E25)	—	IV 2.0×3E2.0 (E25)
—	IV 2.0×4E2.0 (E25)	—	IV 2.0×4E2.0 (E25)
—	IV 2.0×6E2.0 (E25)	—	IV 2.0×6E2.0 (E25)
—	IV 2.0×7E2.0 (E31)	—	IV 2.0×7E2.0 (E31)
—	IV 2.0×n本 (レースウェイ配線)	—	IV 2.0×n本 (レースウェイ配線)

(2) 車路・車室天井の照明器具は、二種金属検び (レースウェイ40×45) に取付け (別紙平面図参照)

(3) リモコン配線は別紙平面図参照

(4) 各機検査・電気室内照明器具のうち (c) 傍記は、GAC回路とする。

(5) 管理人室内は、別紙詳細図参照

(6) 図中Rはリモコンスイッチ記号を示し回路番号は、分電盤リスト参照

(7) 誘導灯位置及びパネル形状等は、所轄消防署打合せにより最終決定とする

凡例

記号	名称	備考
○	蛍光灯 (天井付)	1灯型
●	同上非常照明用器具	電池内蔵
□	蛍光灯 (天井付)	2灯型
■	同上非常照明用器具	電池内蔵
○	蛍光灯 (壁付)	横向き
○	蛍光灯 (壁付)	縦向き
⊗	階段照明	壁付
●	非常照明	電池内蔵
⊙	避難口誘導灯	電池内蔵
⊕	避難誘導灯	電池内蔵
⊖	分電盤	
⊗	リモコンレセクター	個別回路・グループ回路配線

竣工図