讃岐府中駅

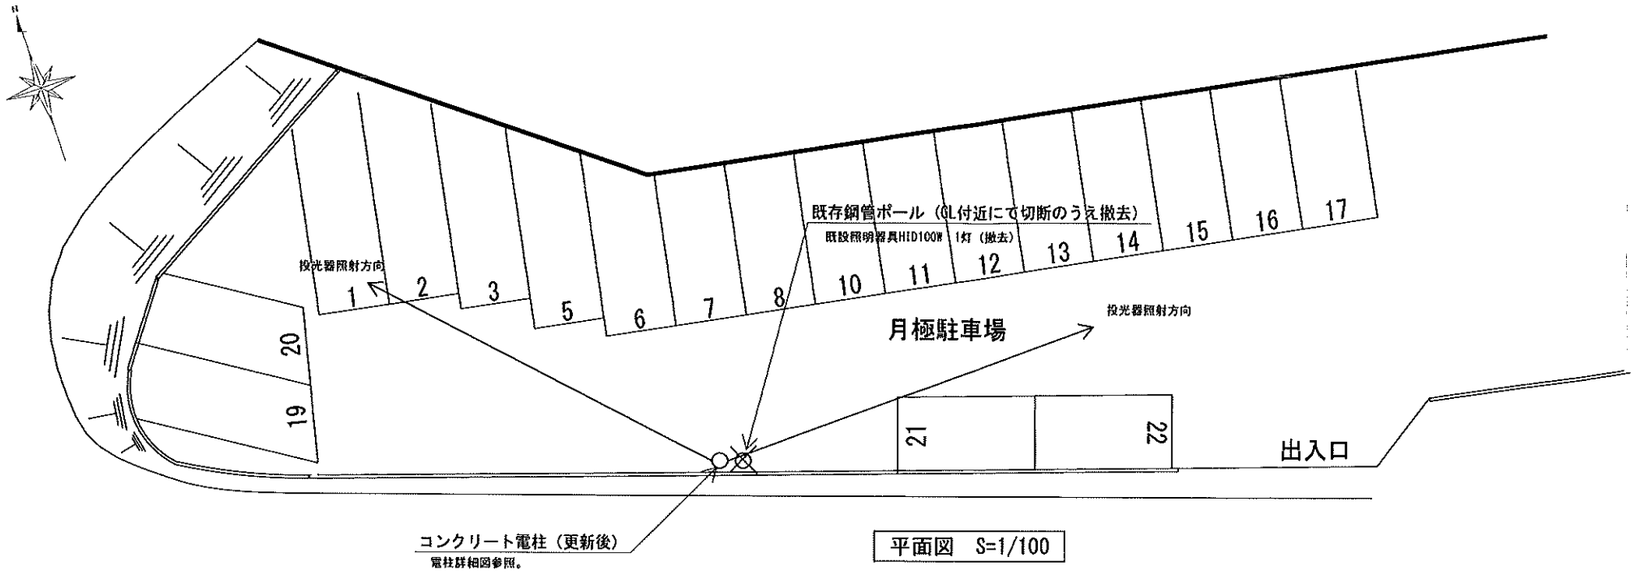

平面図 S=1/100

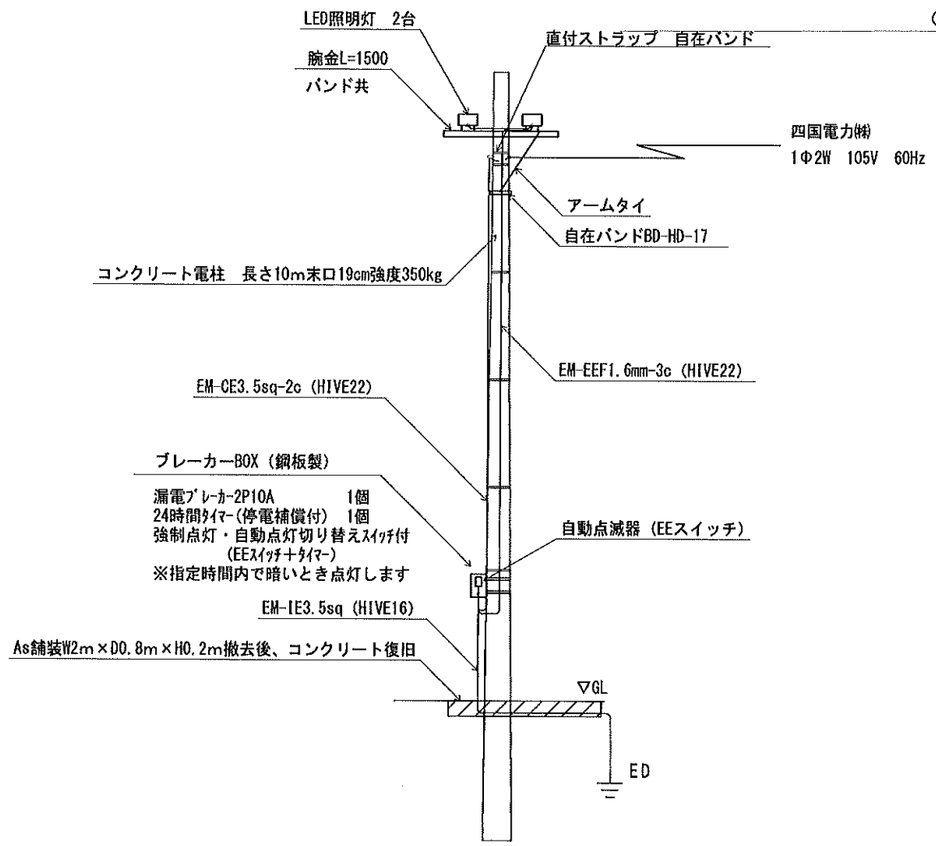

電柱詳細図 S=1/40

機器姿図

LED投光器	品番 岩崎電気 ECF0696D/SAN8/DG

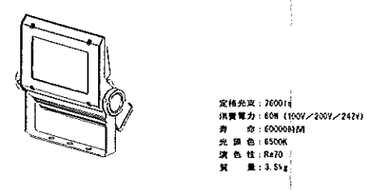

記号	日付	変更内容	関係図

竣工図

工事名	さぬき府中駅前駐車場照明灯整備工事		
図面名	平面図、電柱詳細図、機器姿図	縮尺 A1 / S=1/100 JIS A1 / S=1/40	図面番号 E-1
承認	作図	日付 R2.08.25	中條電機水道㈱